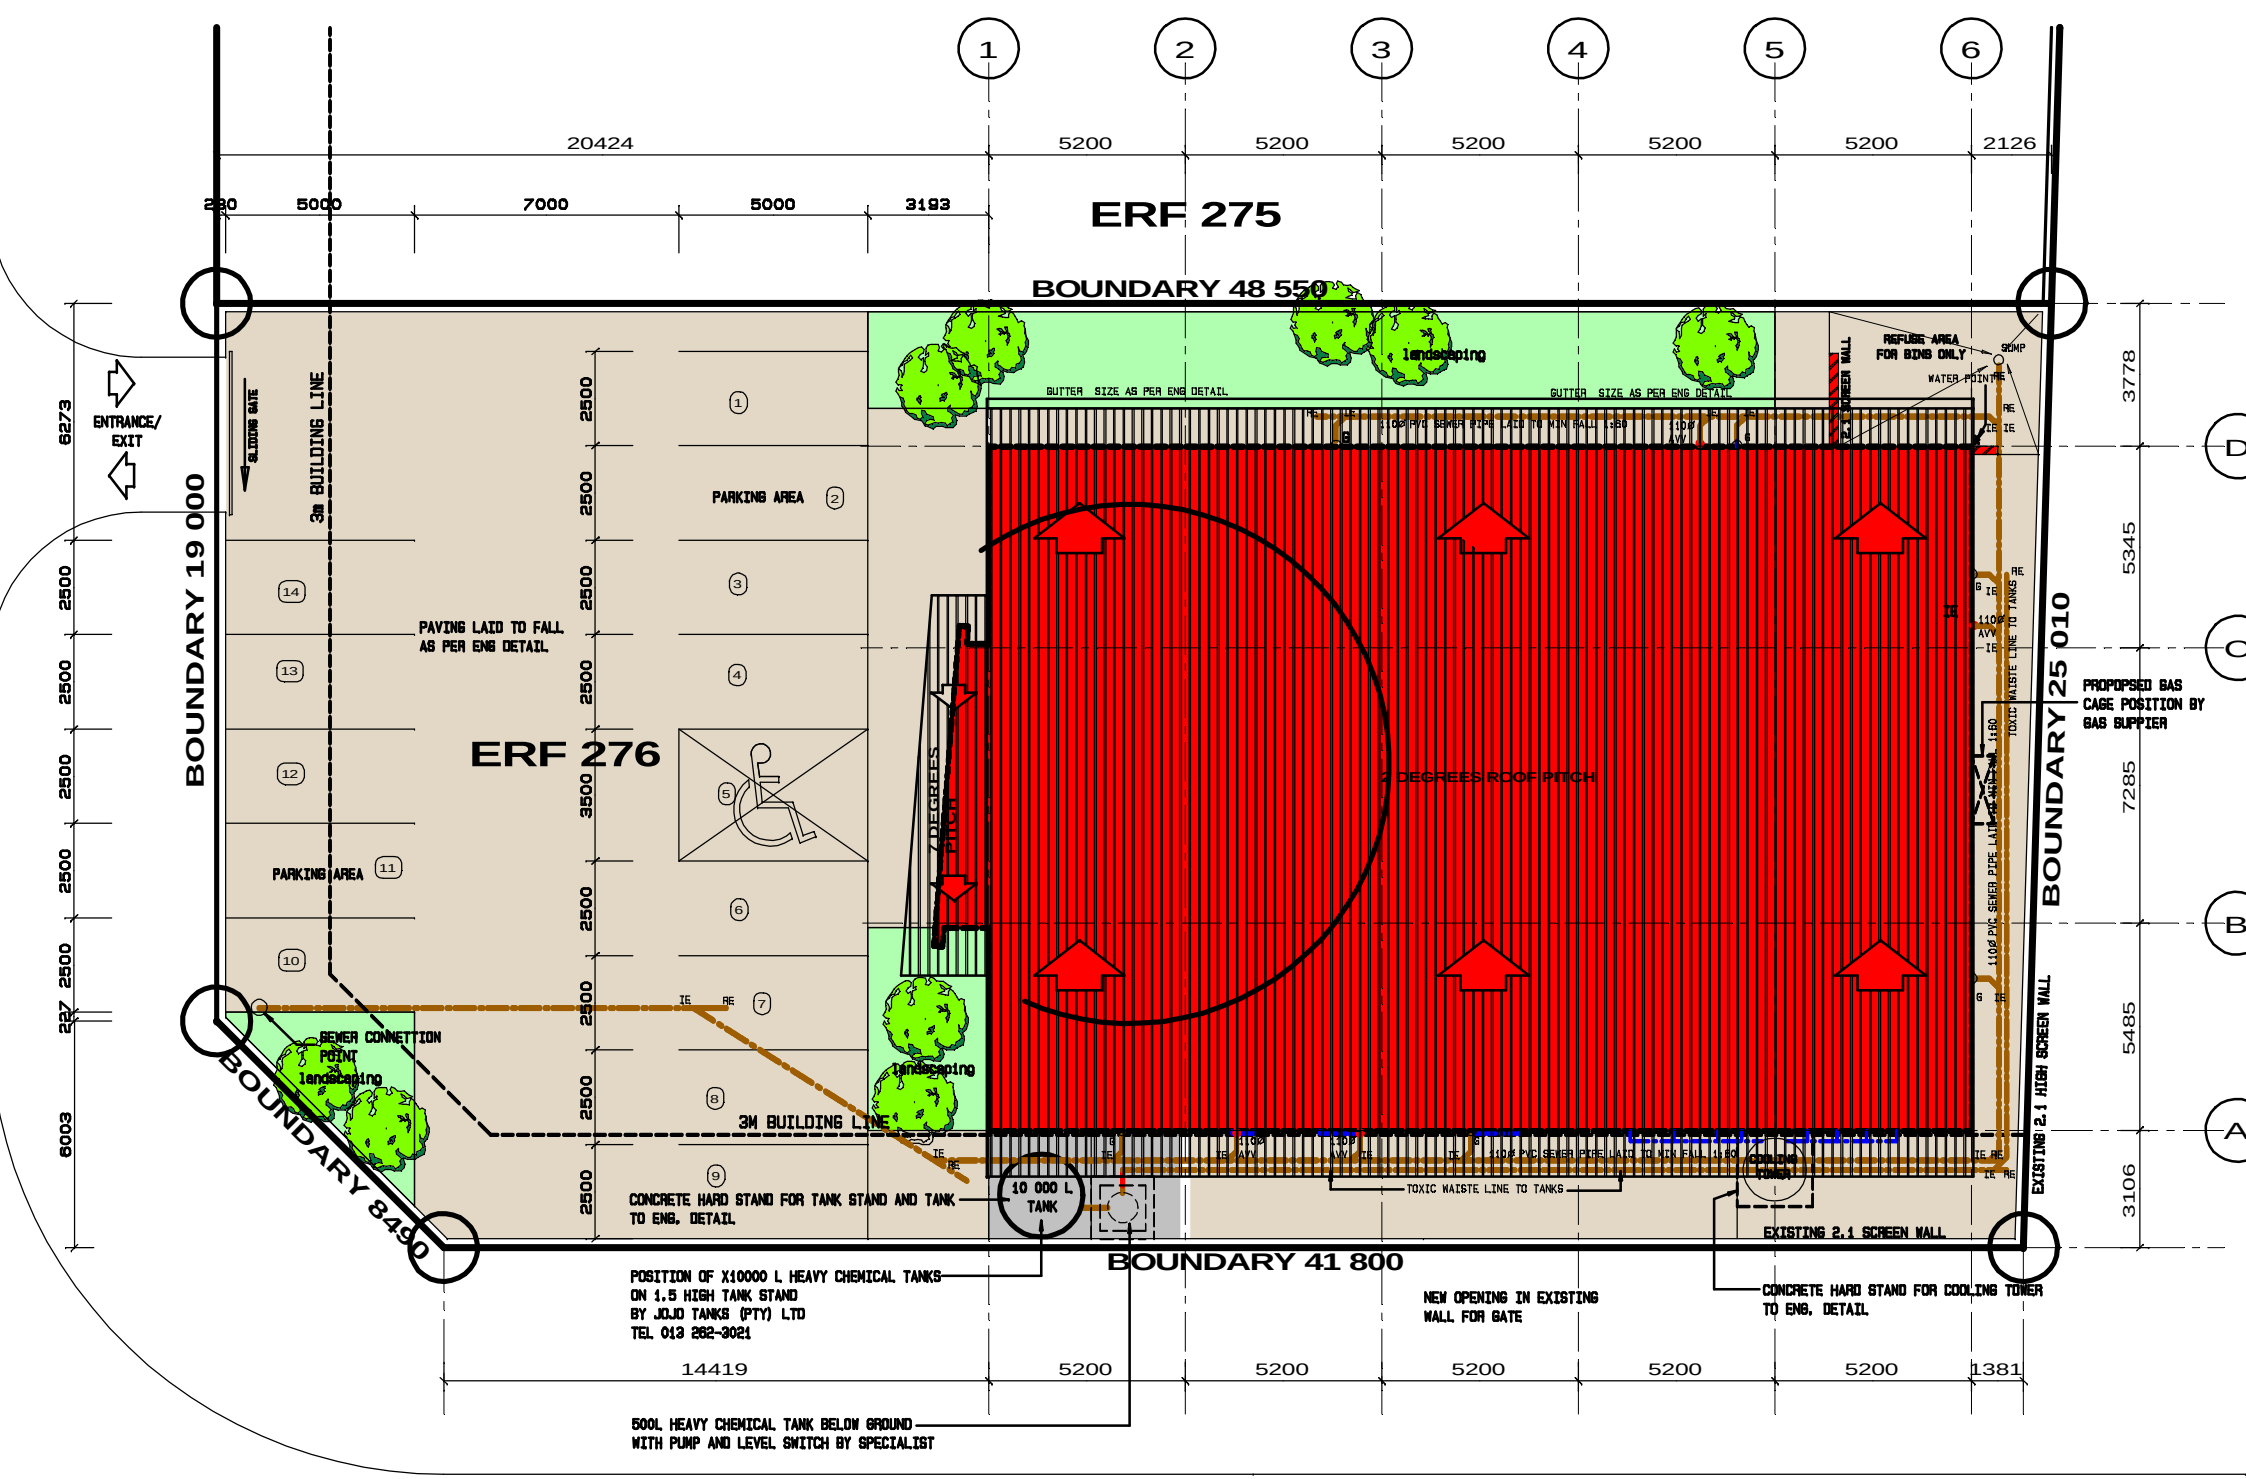

SITE PLAN 1:200

MARTINGALE AVE